

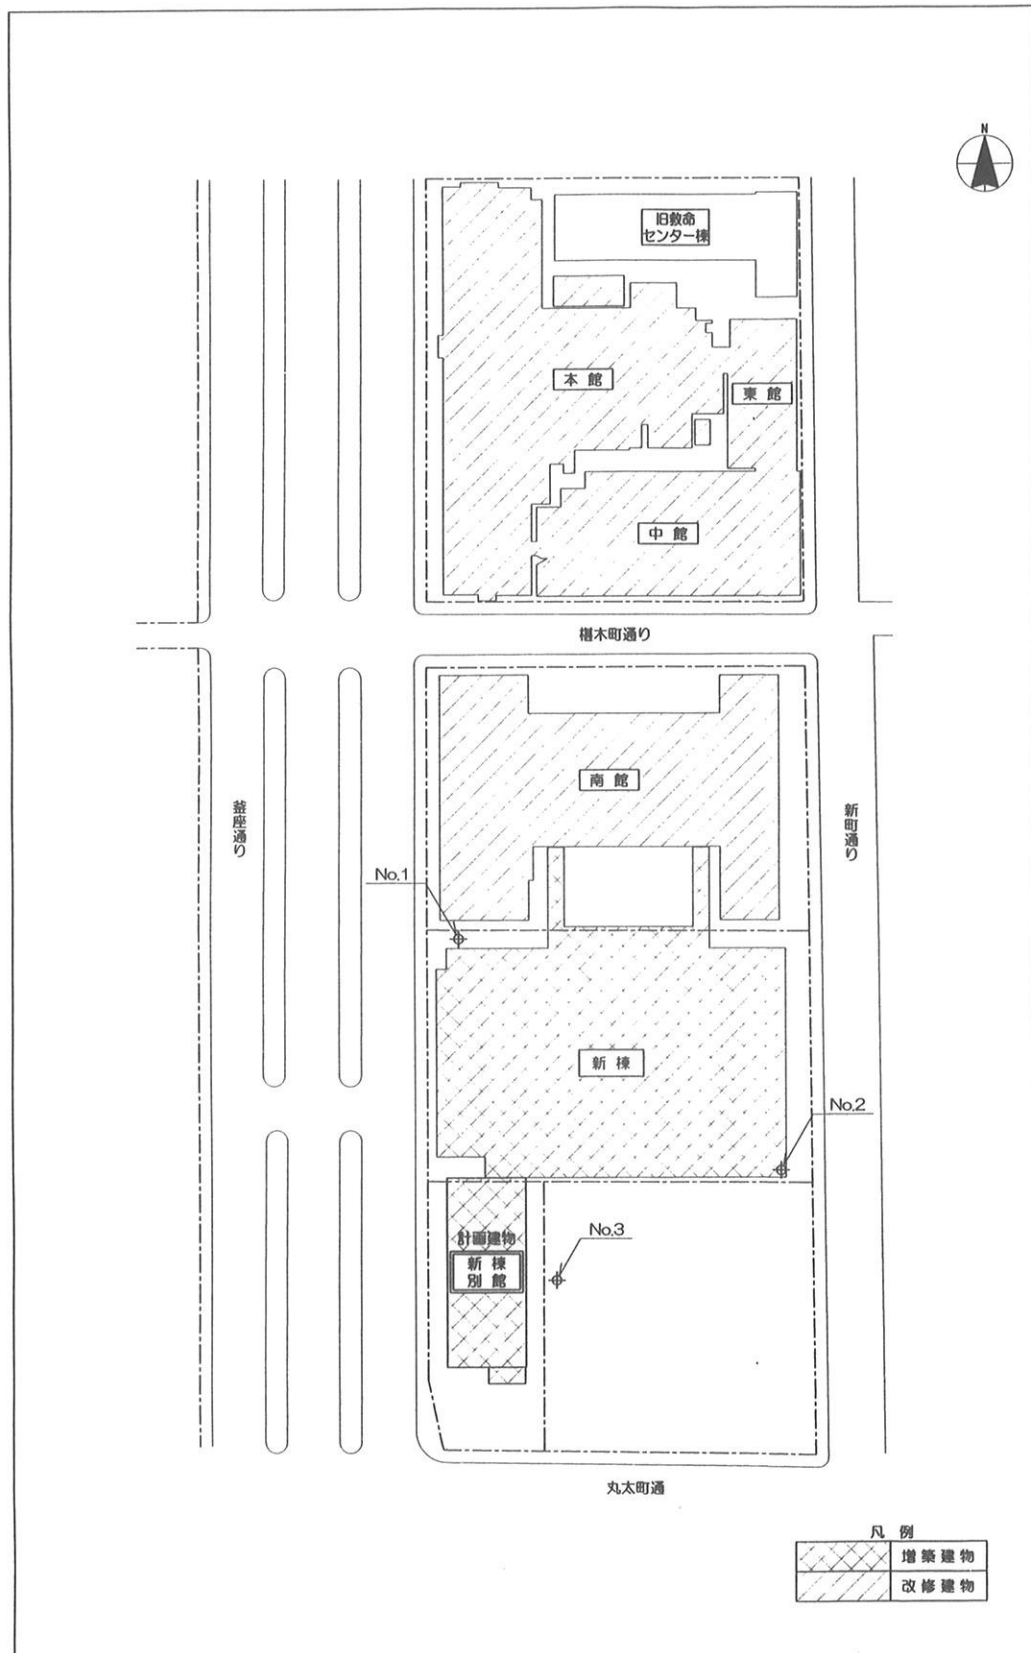
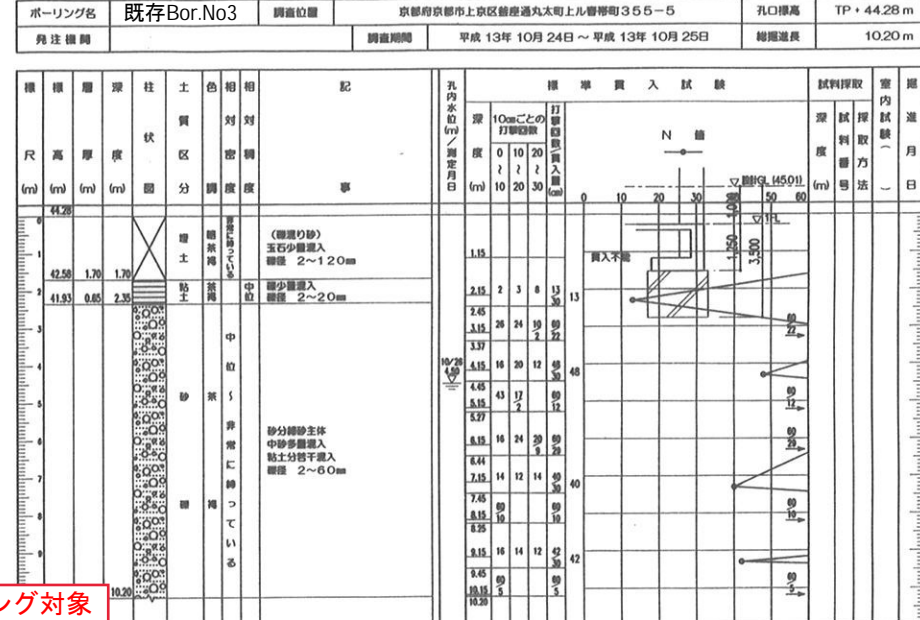


S 4. 参考柱状図

ボーリング柱状図

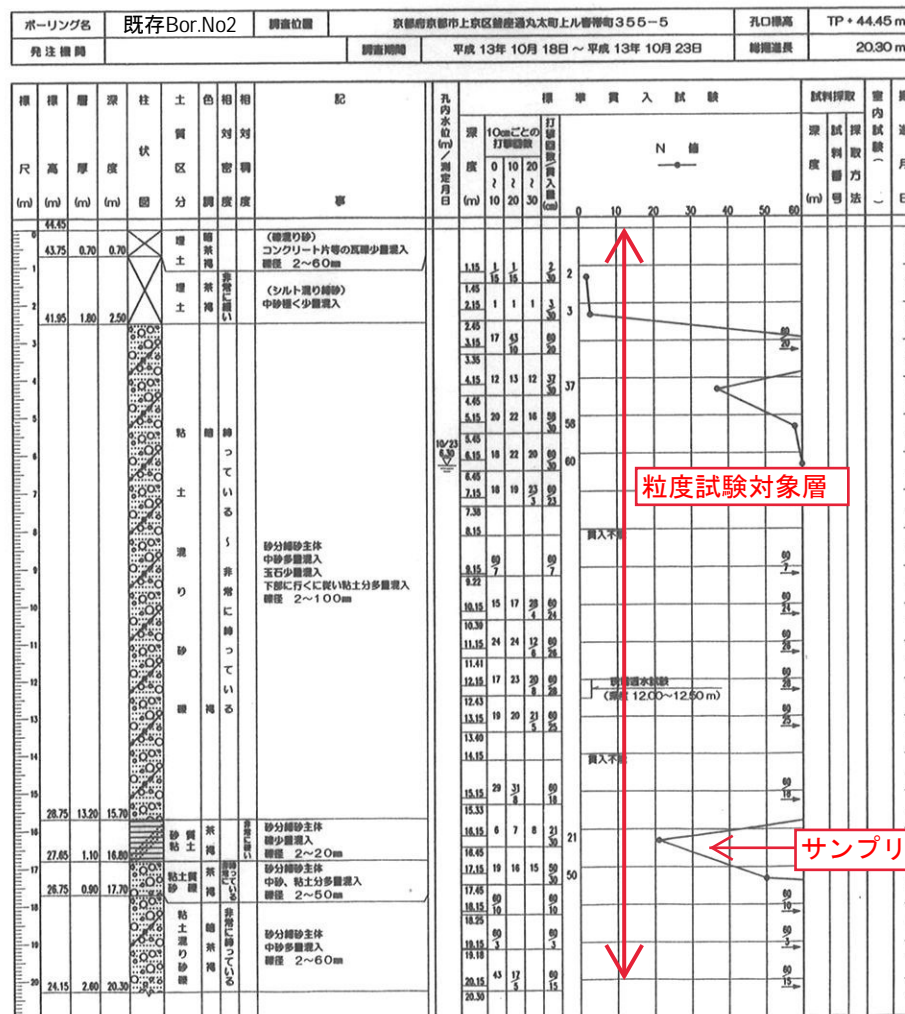

調査位置図

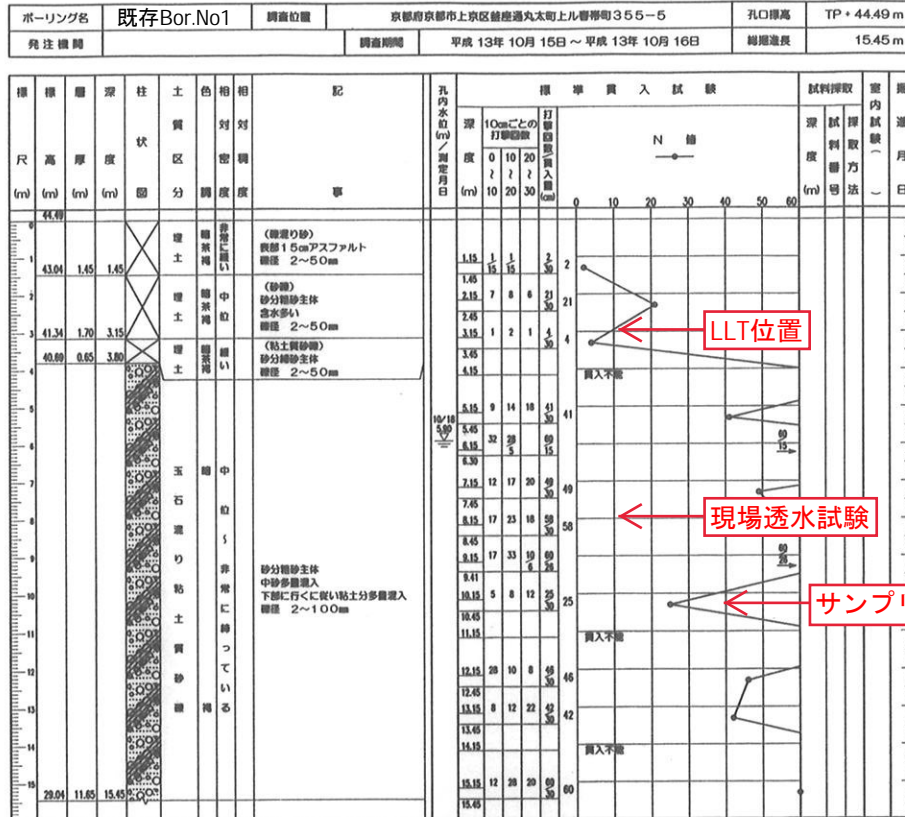

竣工図